SCHEMA QUADRO ELETTRICO

-IE02/1 SCHEMA QUADRO ELETTRICO GENERALE

PROTECNO S.R.L. Via Baracca,11 50127 Firenze Tel. 055350585 Fax 055350354 info@protecnosrl.com
Progettazione Impianti Tecnologici

Proprietà:Firenze Parcheggi Adeguamento Cubi Parterre

PROGETTO IMPIANTO ELETTRICO: P.I. Mauro Martini

OGGETTO: SCHEMA QUADRO ELETTRICO GENERALE

DISEGNO NR.: IE02/1

SCALA: /

DATA: Gennaio 2006

FOGLIO: 00 di 04

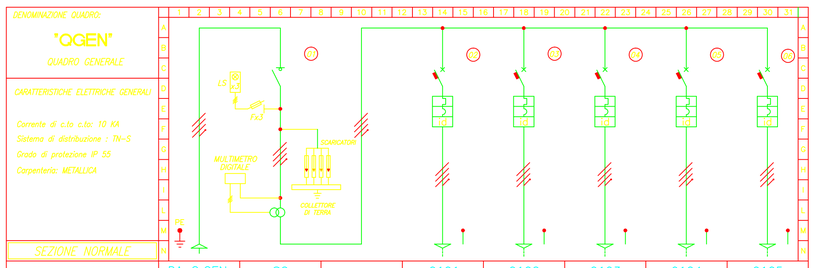

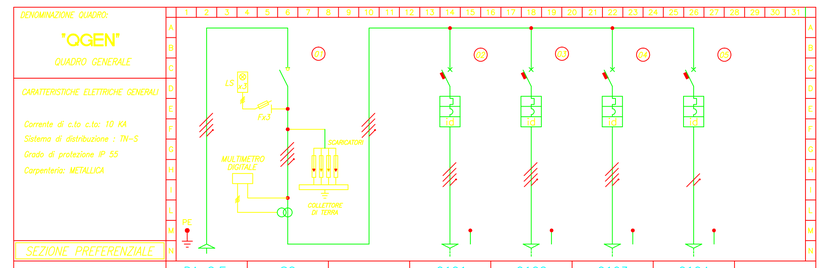

PROTECNO S.R.L. Via Baracca,11 50127 Firenze Tel. 055350585 Fax 055350354 info@protecnosrl.com
Progettazione Impianti Tecnologici

Proprietà:Firenze Parcheggi Adeguamento Cubi Parterre

PROGETTO IMPIANTO ELETTRICO: P.I. Mauro Martini

OGGETTO: SCHEMA QUADRO ELETTRICO GENERALE

DISEGNO NR.: IE02/1

SCALA: /

DATA: Gennaio 2006

FOGLIO: 01 di 04

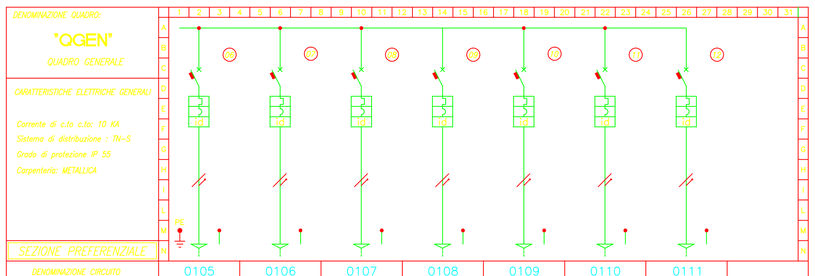

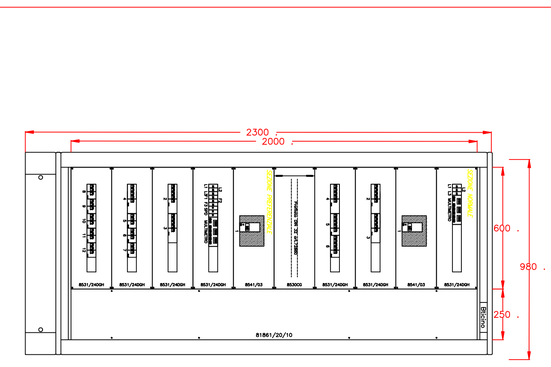

PROTECNO S.R.L. Via Baracca,11 50127 Firenze Tel. 055350585 Fax 055350354 info@protecnosrl.com
Progettazione Impianti Tecnologici

Proprietà:Firenze Parcheggi Adeguamento Cubi Parterre

PROGETTO IMPIANTO ELETTRICO: P.I. Mauro Martini

OGGETTO: SCHEMA QUADRO ELETTRICO GENERALE

DISEGNO NR.: IE02/1

SCALA: /

DATA: Gennaio 2006

FOGLIO: 02 di 04